



円田中学校



宮中学校



遠刈田中学校

第3号

令和4年
9月1日
(発行)

蔵王町立中学校統合準備委員会だより

～令和9年4月の開校に向けて～

発行:蔵王町立中学校統合準備委員会 編集:蔵王町教育委員会教育総務課 統合中学校準備室
電話:0224-33-3008 FAX:0224-33-2019

この「蔵王町立中学校統合準備委員会だより」は、令和9年4月の統合中学校開校に向けた取組状況を保護者や地域の皆様にお知らせするものです。

統合中学校準備室から事業進捗状況をご報告いたします。

1. 事業進捗状況について

下記の事業計画表に従い4件の設計業務(赤書)を現在実施中で、今後の敷地造成工事や校舎等建築工事を発注するための測量調査や設計計画を進めております。

○ 統合中学校建設事業計画表

赤：現在実施中 青：予定

区分	工種	令和3年度 -2021-		令和4年度 -2022-		令和5年度 -2023-		令和6年度 -2024-		令和7年度 -2025-		令和8年度 -2026-		令和9年度 -2027-		
		4~9	10~3	4~9	10~3	4~9	10~3	4~9	10~3	4~9	10~3	4~9	10~3	4~9	10~3	
造成工事	委託	敷地造成測量設計業務		[赤]												
		敷地地質調査業務		[赤]												
	工事	県工事残土搬入		完了												
		敷地造成工事						[青]								
建築工事	委託	校舎等建築設計業務		基本設計 [赤]		実施設計 [赤]									開	
		屋外運動場設計業務		[赤]												校
	工事	校舎等建築工事								[青]						
		屋外運動場工事							[青]							
関連工事	外周道路整備工事 (建設課)						[青]	拡幅					[青]	舗装		
	上・下水道管理設工事 (上下水道課)						[青]									

2. 建築の基本設計と実施設計について

現在、敷地造成設計と建築基本設計の調整を図りながら、小中学校の先生方にお集まり頂き、校舎・体育館・武道場等の建物内部の配置計画や必要な施設設備、学校敷地の平面計画などについて意見や要望を聞きながら、建築基本設計の原案を取りまとめております。(右の写真はその様子です。)

案がまとまりしだい統合準備委員会の意見を聞いて、建築の基本設計を取りまとめ、実施設計に進んでいきます。

なお、建築の基本設計が固まりしだい皆様にお知らせします。




- ＞ 基本設計とは校舎や体育館など建物の平面計画を決定します。
- ＞ 実施設計とは建築工事の発注に必要な設計図を作成します。

3. 防災調整池とテニスコートの配置計画を変更しました

今後、中学校建設用地の造成工事をするには県から都市計画法の開発行為許可を受け、防災調整池を設置する必要があります。


このため、今年2月に発注した造成設計を進めるに当たり、防災調整池の審査を担当する県河川課に設計条件等を確認したところ、昨年3月策定していた基本計画書の防災調整池の貯水容量が約2倍に増え、さらにダム断面はもっと幅を広くして設置しなければならないことが分かりました。

この結果、防災調整池の用地面積が約3倍に増えることになり、グラウンド側に影響が出ないように南東角の宅地を追加買収しても面積が不足するので、土地の有効利用を図るよう防災調整池内部にテニスコート4面を入れ込むことに配置計画を変更しております。

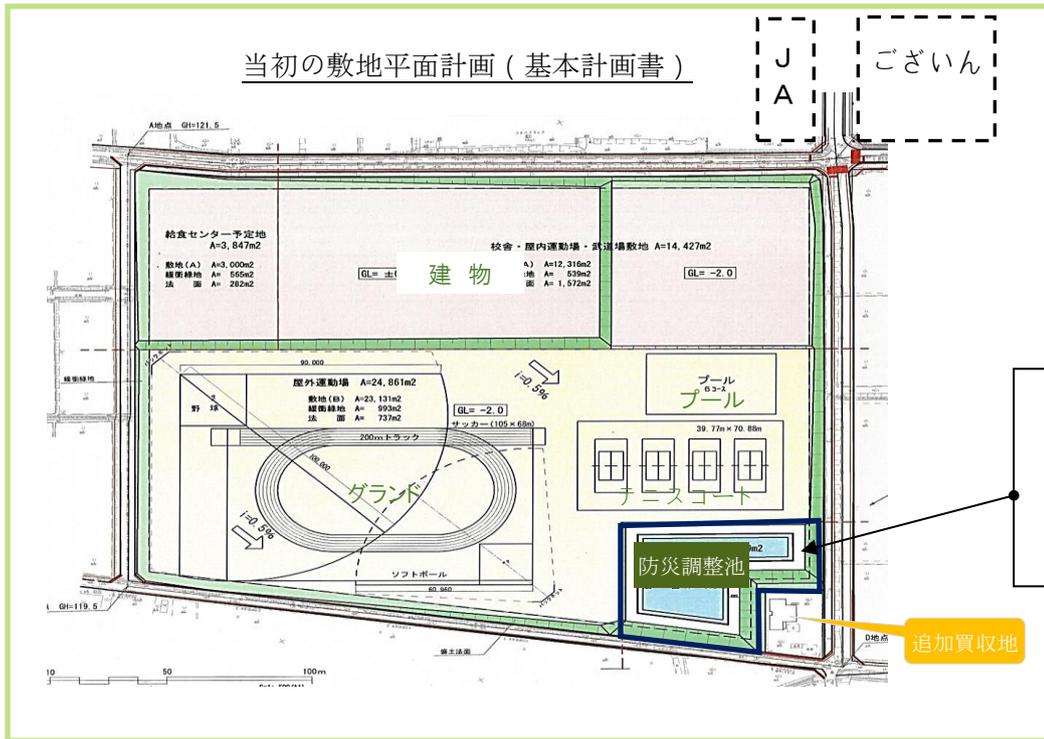


防災調整池とは大雨の時に学校敷地に降った雨水を一時貯留し、下流の水路に少しずつ流す施設です。平常時は内部に水は無く、テニスコートとして安全に使えます。

ダム断面 (当初)

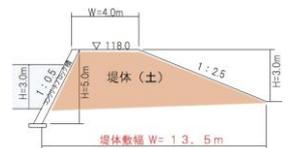

調整池内部にテニスコート

ダム断面 (変更)

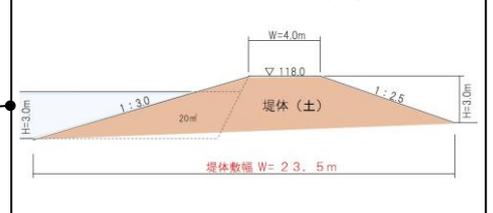

※なお、計画していたプールは総合運動公園を利用するよう変更したため無くなっております。